


公共ます設置出来形

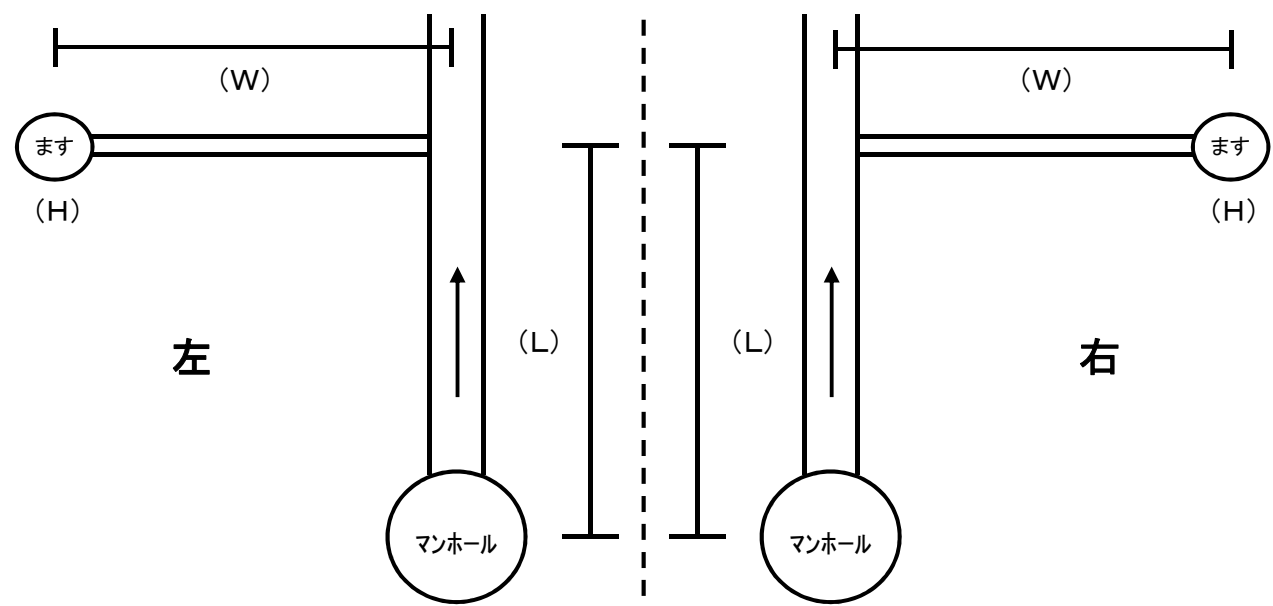

宅

※該当するほうに○

上流マンホールからの距離 (L)	m
本管から汚水桝までの距離 (W)	m
公共汚水桝の深さ (H)	m
取付管径	φ
汚水桝口径	φ


位置図

地図を張り付けること
(縮小可)


工事名

場所

平面図

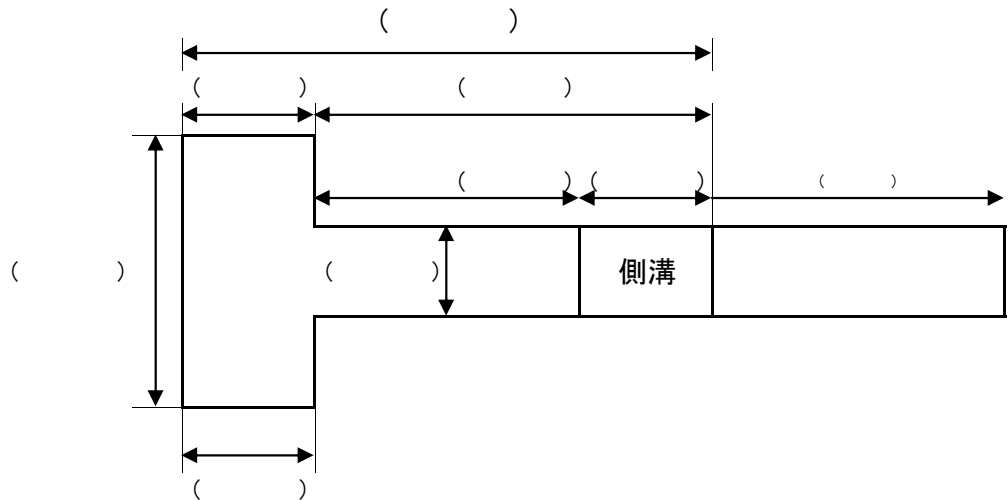

縦断図

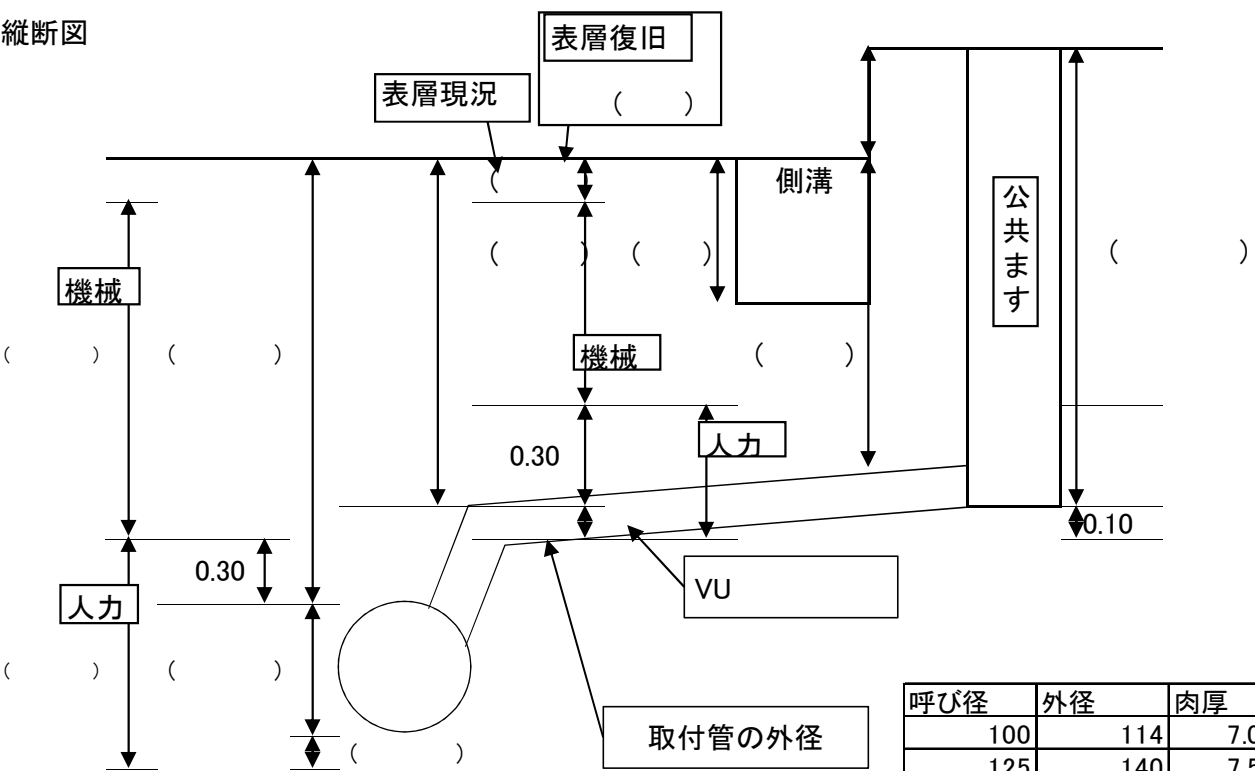

※()内に数値を記入してください。

呼び径	外径	肉厚
100	114	7.0
125	140	7.5
150	165	7.5
200	216	8.0
250	267	8.5
300	318	9.0